



AGUA Y ENERGIA ELECTRICA S.E.

ANEXO II

TRANSFERENCIA DE INMUEBLES

W. E. Y
O. y S. P.
.
389
.
.

Handwritten signatures and initials

ES COPIA

Handwritten initials

Ing. FIDELMO ALGATE
GERENTE GENERAL
AGUA Y ENERGIA ELECTRICA S.E.



AGUA Y ENERGIA ELECTRICA S.E.

TRANSFERENCIA DE BIENES Y SERVICIOS DE GENERACION
Y TRANSMISION A LA PROVINCIA DE RIO NEGRO
EN SIERRA GRANDE

INMUEBLES - ANEXO II -

A: PLANILLA DE DATOS DE LOS INMUEBLES INCLUYENDO
SUPERFICIE EDIFICADA - UNA (1) FOJA

B: PLANO DEL PREDIO CORRESPONDIENTE A LA E.T. Y
CENTRAL TERMICA SIERRA GRANDE. UNA (1) COPIA
HELIOGRAFICA Y UNA (1) COPIA REDUCIDA

C: PLANO DE PLANTAS Y CORTE DE VIVIENDAS PARA EL
PERSONAL - UNA (1) COPIA.

M. y O. y S.F.
389

[Handwritten signatures and initials]

ES COPIA

Ing. EDUARDO ALLCATTI
DIRECTOR GENERAL
AGUA Y ENERGIA ELECTRICA S.E.

TRANSFERENCIA DE INMUEBLES

ANEXO II -
PROVINCIA: RIO NEGRO

UBICACION	DESTINO Y DESCRIPCION	SUPERFICIE (m2)	OBSERVACIONES
LOCALIDAD SIERRA GRANDE	BARRIO VIVIENDAS PERSONAL parte de la manzana 306 Parcela 1 desti- nada a casa habitacion N 8. Edificacion permanente en planta baja y planta alta	En Mensura 140,00	Subdivsion de la man- zana 306 Parcela 1 en trámite.
LOCALIDAD SIERRA GRANDE	BARRIO VIVIENDAS PERSONAL parte de la manzana 306 Parcela 1 desti- nada a casa habitacion N 16. Edificacion permanente en planta baja y planta alta	En Mensura 140,00	Subdivsion de la man- zana 306 Parcela 1 en trámite. Ocupada por ex agente con juicio desafuero.
PREDIO HIPASAM PUNTA COLORADA	ESTACION TRANSFORMADORA PUNTA COLORADA Superficie del terreno Superficie edificada	5.475,00 1.414,00	En uso y tenencia de hecho.
PREDIO HIPASAM	ESTACION TRANSFORMADORA BOCA MINA Superficie del terreno Superficie edificada	511,51	En uso y tenencia de hecho.
PREDIO HIPASAM	ESTACION TRANSFORMADORA Y CENTRAL DE GENERACION SIERRA GRANDE Superficie del terreno Superficie edificada permanente Superficie edificada no permanente	31.300,00 815,79 544,63	En uso y tenencia de hecho.

ANEXO

I-A




ES COPIA


389

[Handwritten signatures and notes]


[Handwritten notes]

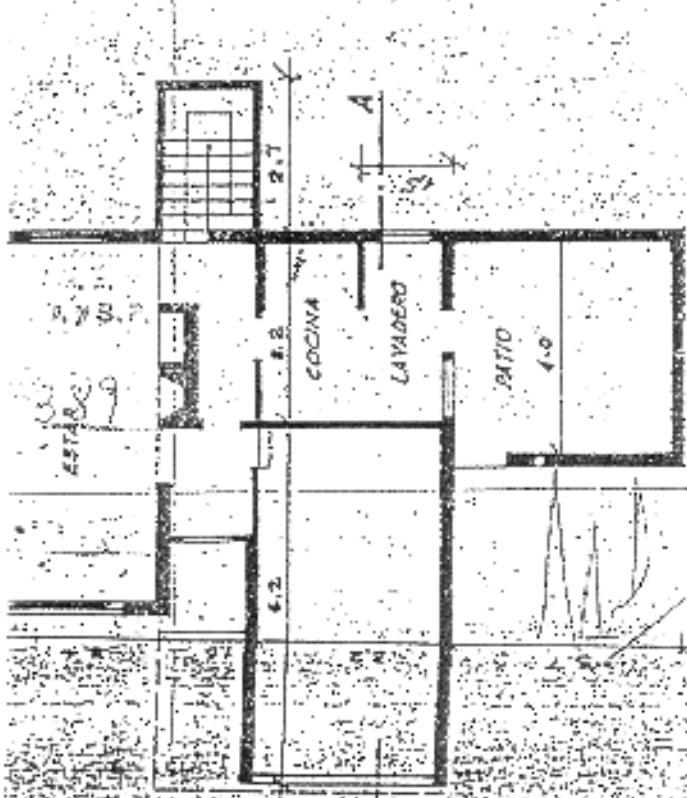

PLANTA BAJA

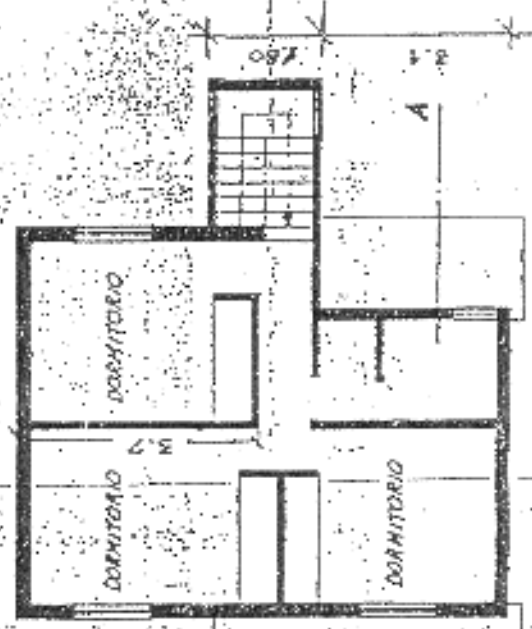

PLANTA ALTA

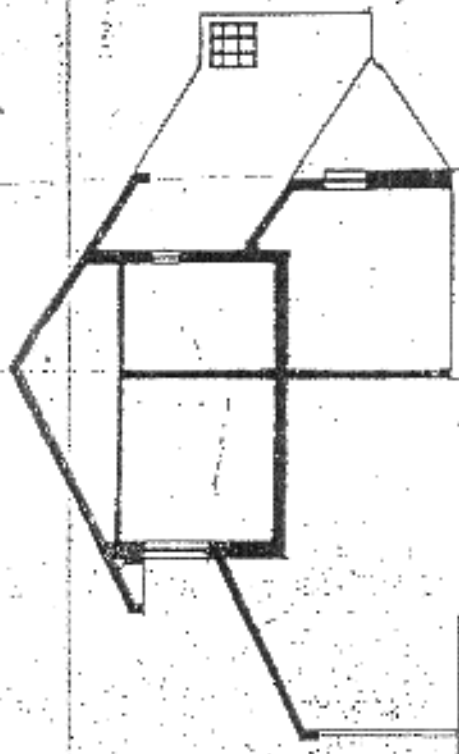

CORTE A-A

ANEXO 1-A

ING. S. A. - EDUARDO SOLUZI Y CIA. S. A.

[Handwritten Signature]
 ARQUITECTO H. VILLALBA
 INGENIERO EN ELECTRICIDAD
 Vº 1971

TRABAJOS PRESENTES PARA EL PLANO CONFORME A OBRA
 FIRMA REPRESENTANTE TECNICO

AGUA Y ENERGIA ELECTRICA
 SOCIEDAD DEL ESTADO
 GERENCIA PROGRAMACION E INGENIERIA

DEPARTAMENTO DE OBRAS

CONSTRUCCION CONJUNTO 30 VIVIENDAS
 SIERRA GRANDE


PLANTA GENERAL
 DE TECHOS


DEPARTAMENTO DE OBRAS		MODIFICACIONES	
DIBUJO	HOMBRE Y FIRMA		
PREPAGO			
PROTECTOR			
1º Bº			
APROBADO			


201

ANTECEDENTES: PLANO N°
 DEP. Nº 15117


Nº ORDEN: 32
 FECHA: - 2 MAYO 1976
 ESCALAS: 1:200 - 1:100

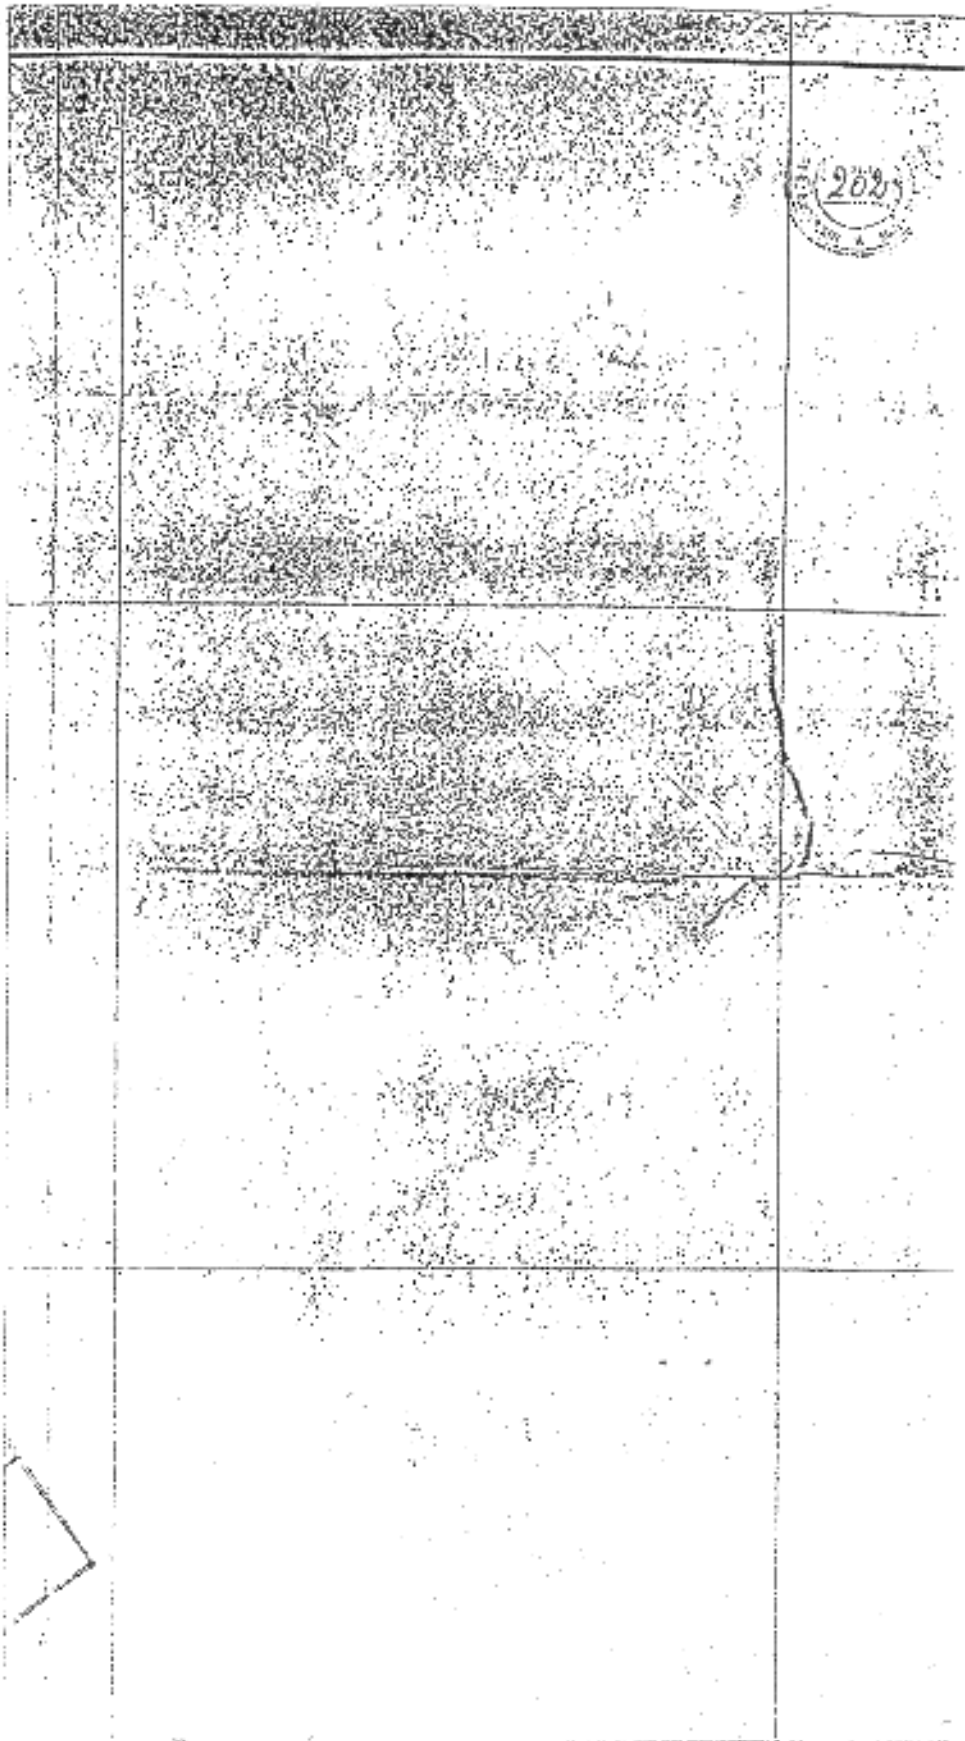

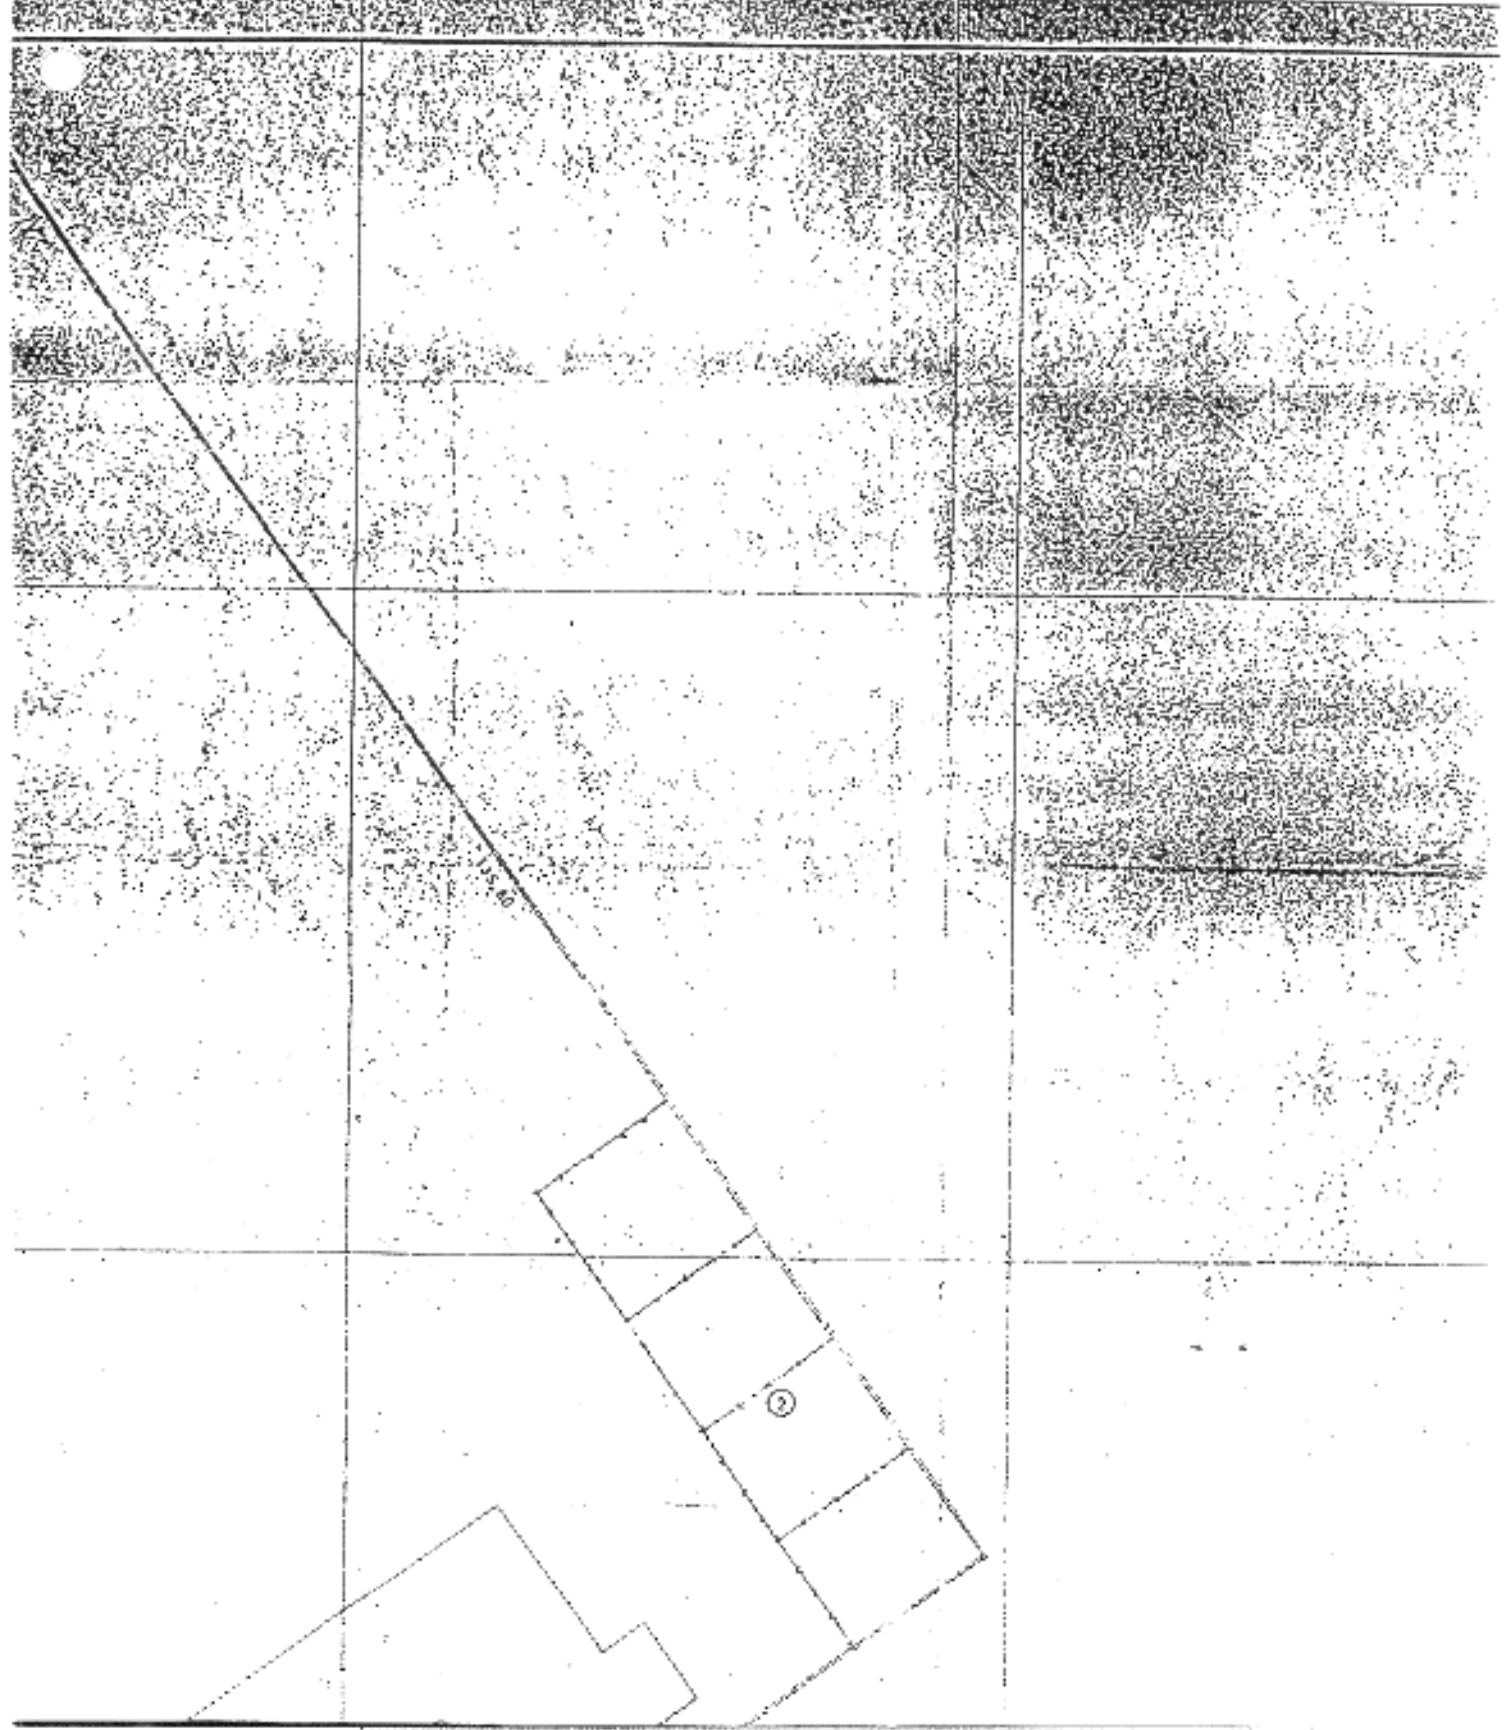

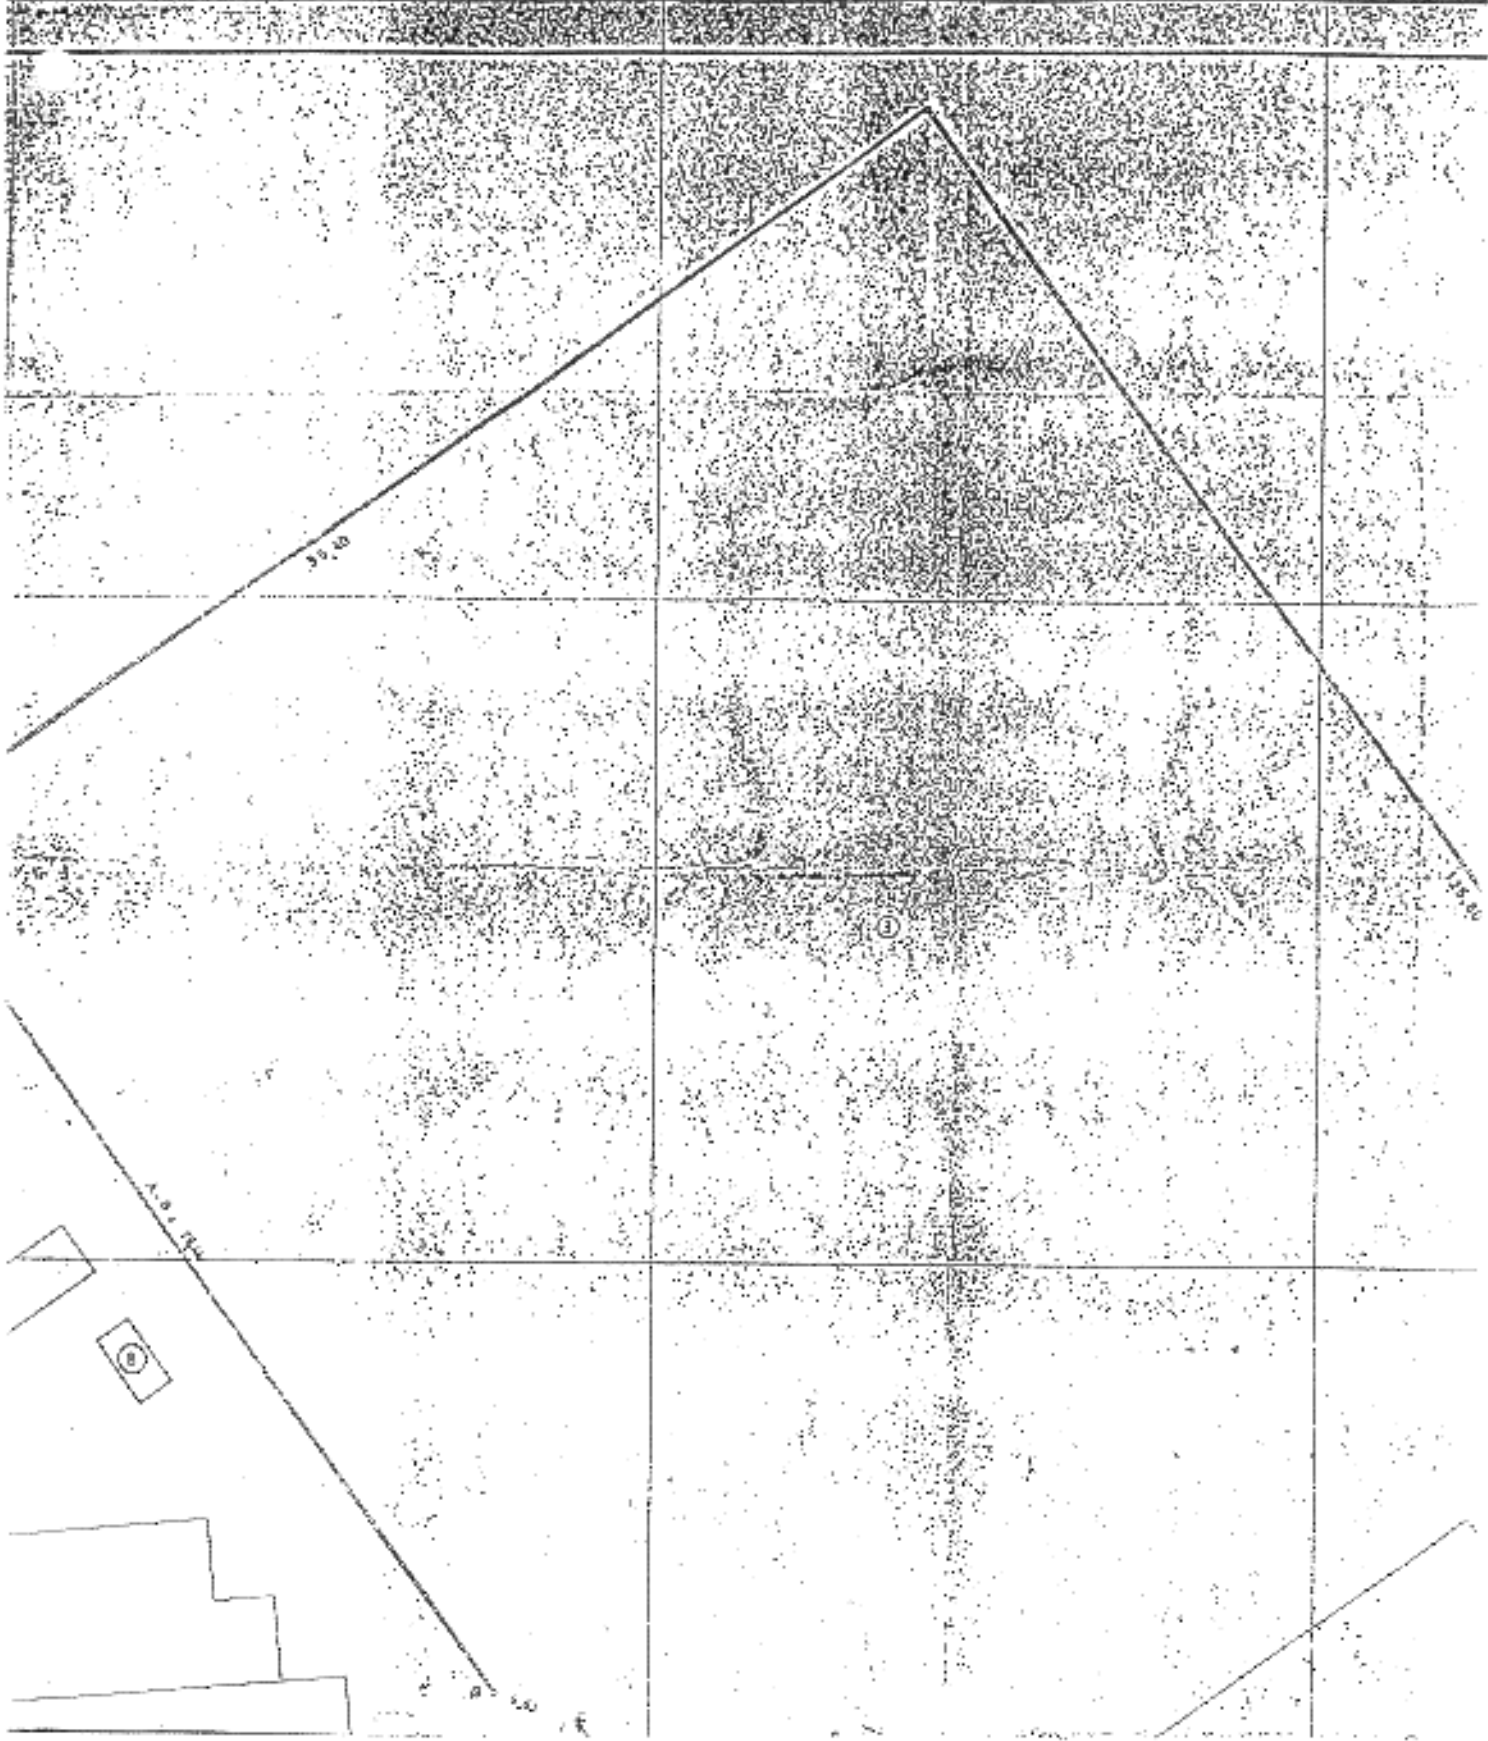


ENTES
NEGRO)
S. E.

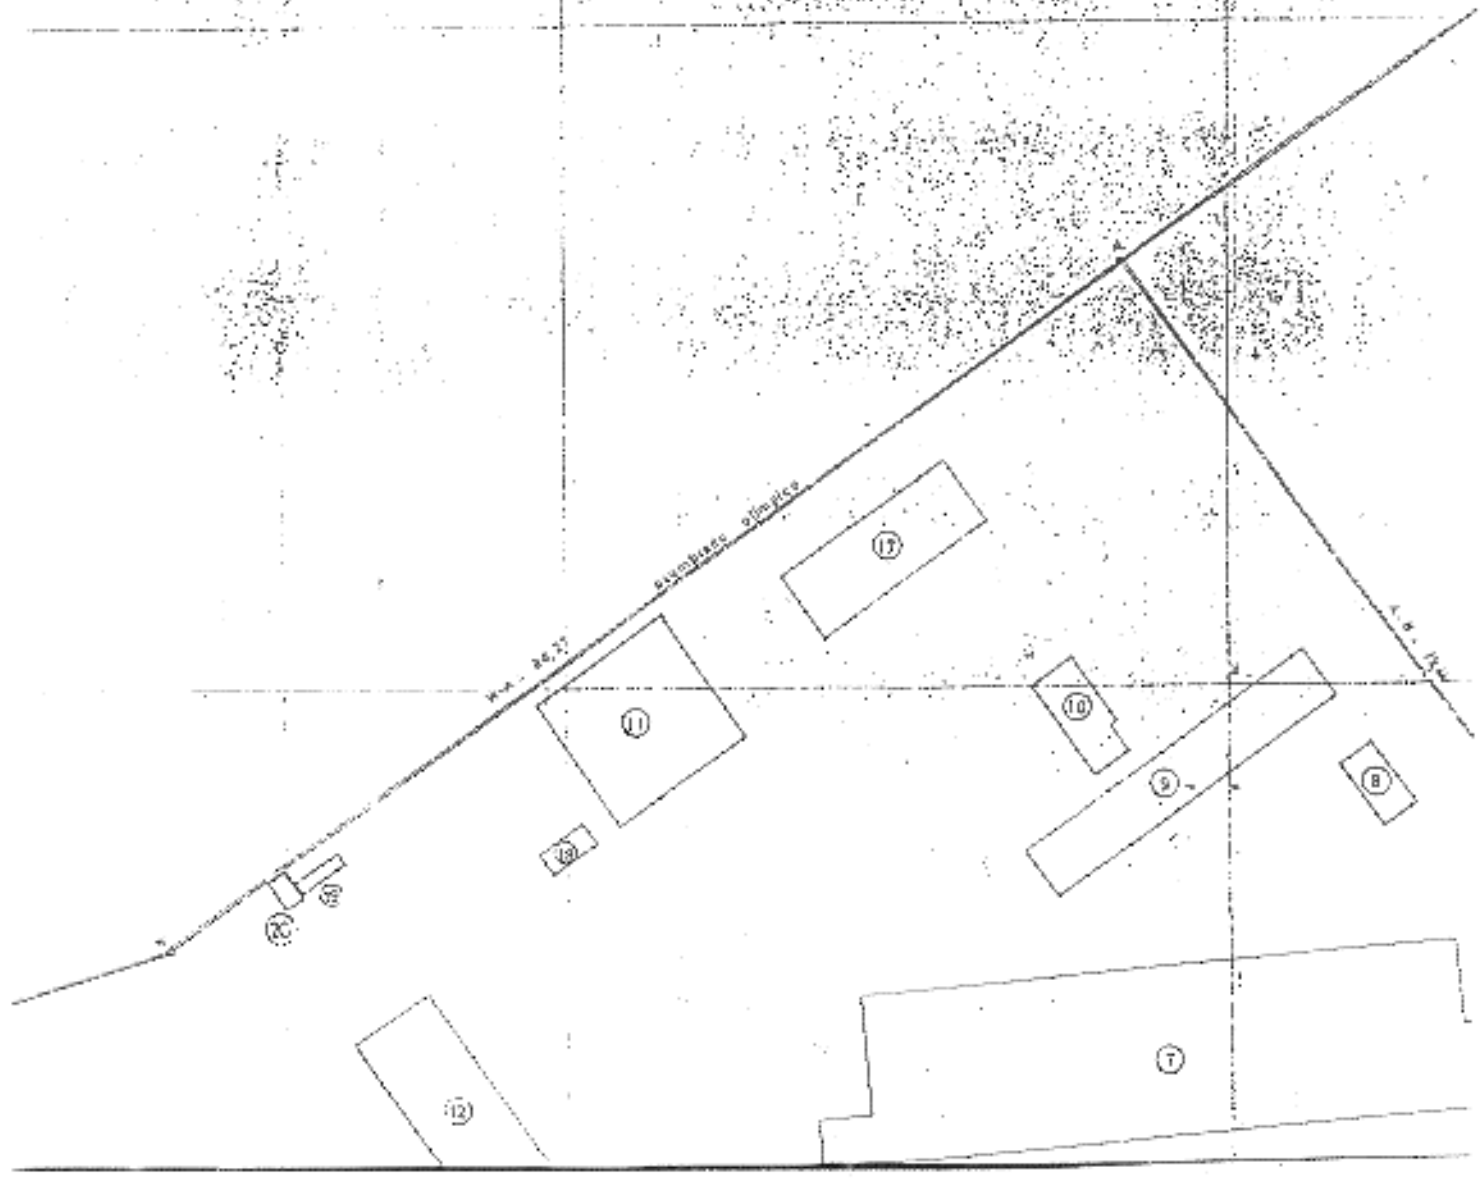

RELEVAMIENTO HECHOS EXIS CENTRAL SIERRA GRANDE (RIO AGUA Y ENERGIA ELECTRICA -

REFERENCIAS

- ① SALA DE COMANDO
- ② BATERIA CAPACITORES
- ③ PLAYA ESTACION TRANSFORMADORA
- ④ ALOJAMIENTO
- ⑤ DEPOSITO
- ⑥ SALA DE TURBINAS
- ⑦ COMANDO TURBINAS E INSTALACIONES COMPLEMENTARIAS
- ⑧ CELDAS 132 KV TURBINAS
- ⑨ BASE A.E.G.
- ⑩ TAMBORES
- ⑪ ENFRIADORES ACEITE
- ⑫ PLANTA GAS
- ⑬ DEPOSITO COMBUSTIBLE LIQUIDO
- ⑭ TANQUE AUSTRALIANO
- ⑮ CUARTO BOMBEO
- ⑯ CONTROL ENTRADA
- ⑰ PLATAFORMA 11' x 7'
- ⑱ BOMBEO COMBUSTIBLE LIQUIDO
- ⑲ CALENTADOR GAS 250.000 Cal/h
- ⑳ CALENTADOR GAS 145.000 Cal/h
- ㉑ BOMBA ELEV. COMBUSTIBLE

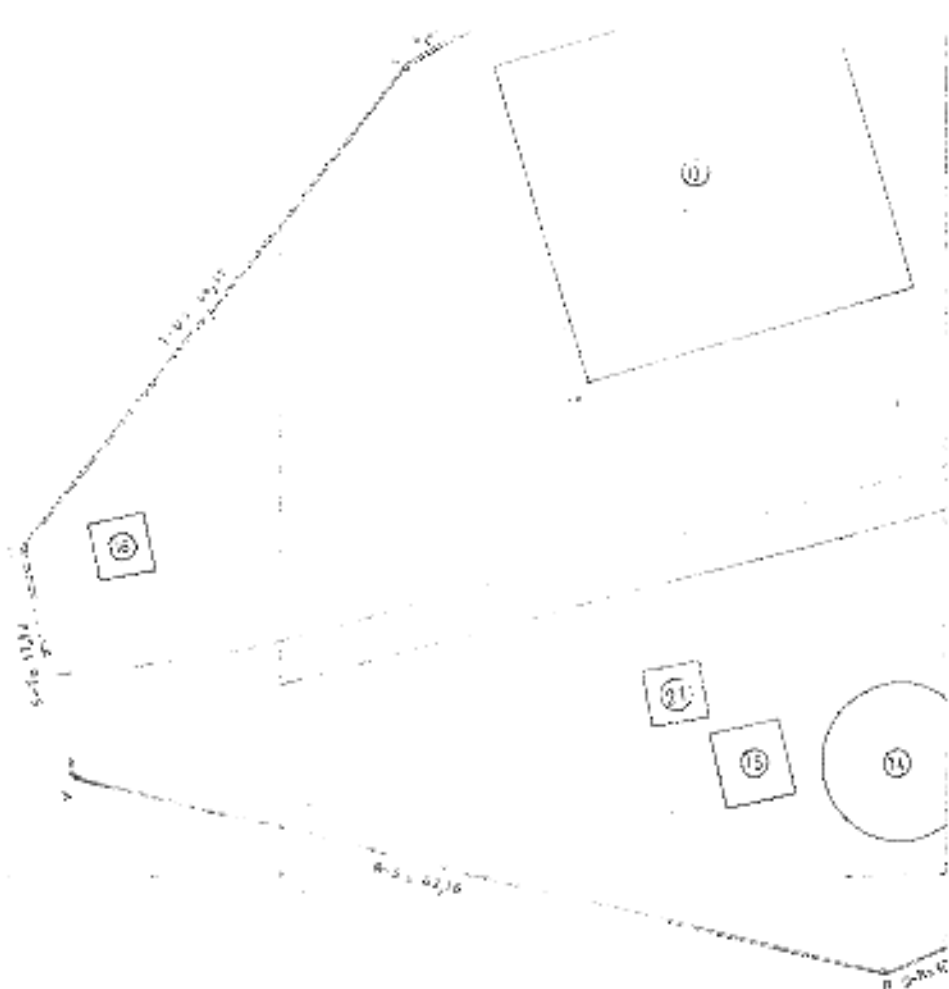

389





A. M. E. L. A.

Escala 1:400. -

ES COPIA

ING. TORIBIO ALDATE
BOCA TRUPO GENERAL
AGUA Y ENERGIA ELCTRICA S.A.
CALLE LINDERO.

ING. GRESTE RUBENS MADR
Mat. G.P.I.A. A-275
Sierra Grande (R. N.)

